VUE LONGITUDINALE COTE BÂBORD

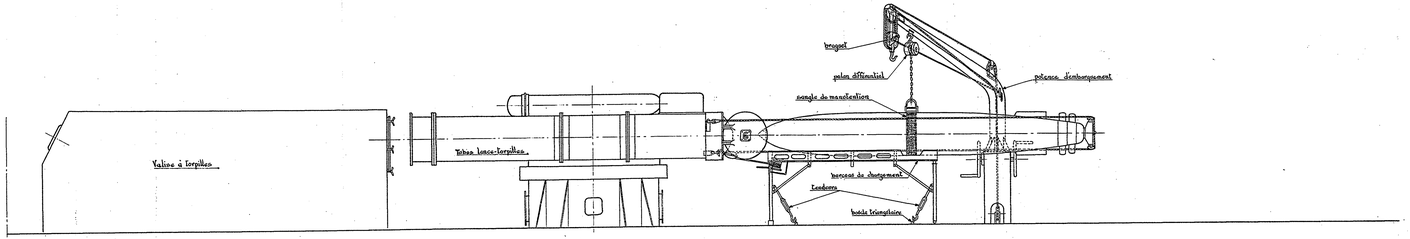

VUE EN PLAN

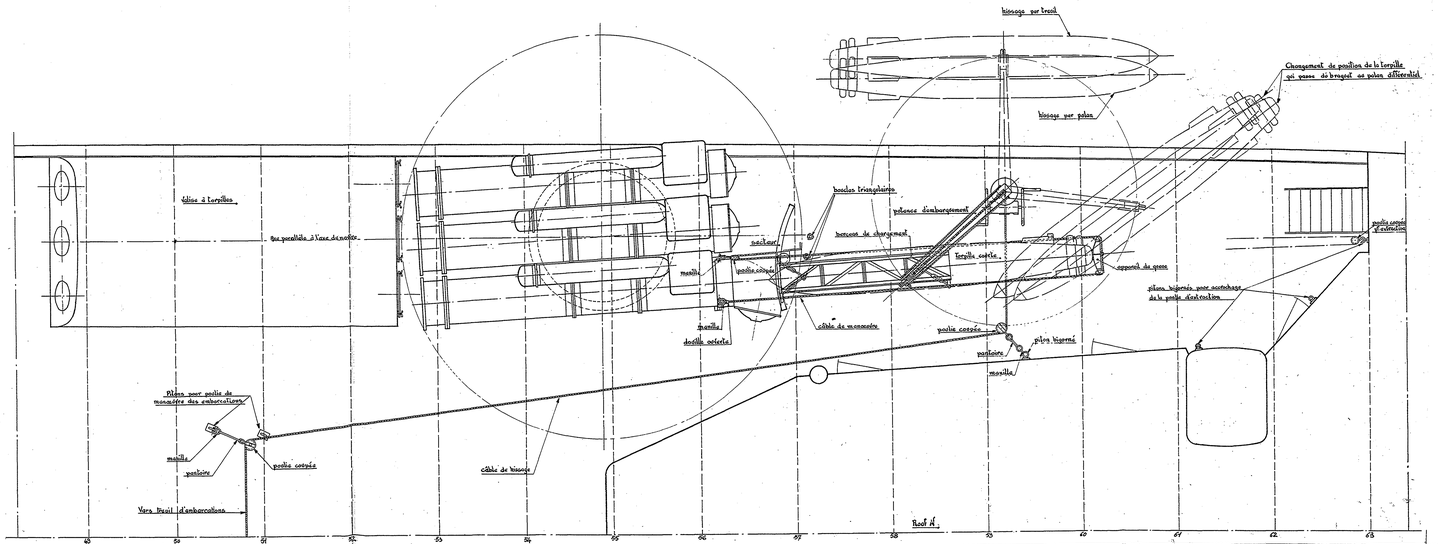

VUE TRANSVERSALE

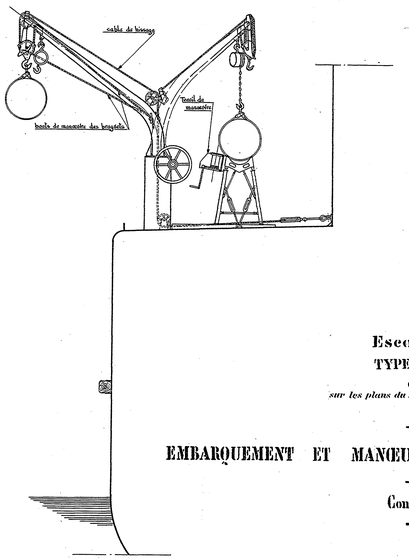

Escorteurs d'escadre
TYPE SURCOUF

Construits à LORIENT
sur les plans du Service Technique des Constructions et Armes Navales

EMBARQUEMENT ET MANŒUVRE DES TORPILLES - GROUPE AVANT

Conforme à l'exécution
(à la date du 24.7.37)

Echelle: 1/20

L'Ingénieur en Chef
du Génie Maritime Picard

L'Ingénieur en Chef
du Génie Maritime Cauchy
Chef de la Section des Const.ons Neuves

L'Ingénieur Général Castellan
Directeur des Constructions et Armes Navales